




LEGENDA


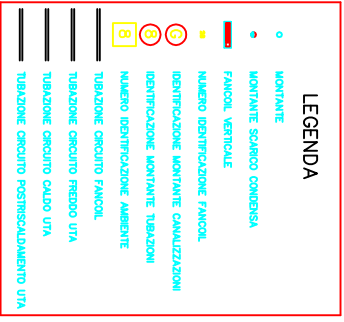

NOTE

- (1) PER DIMENSIONAMENTO APPARECCHIATURE AEROTERMICHE: CFR TAV H 1.T.1
- (2) PER LA RACCOLTA SCARICO CONDENSA CFR TAV H2 1.T.4
- (3) PER IL POSIZIONAMENTO DELLE PARTI VISIBILI CFR GRAFICI DELLA SERIE A – ARCHITETTONICI

FONDAZIONE IDIS
CITTA' DELLA SCIENZA - TERZO LOTTO
MODIFICHE PROPOSTE DALL'A.T.I. AL PROGETTO A BASE DI APPALTO

IL RESPONSABILE DEL SETTORE **IL COORDINAMENTO**