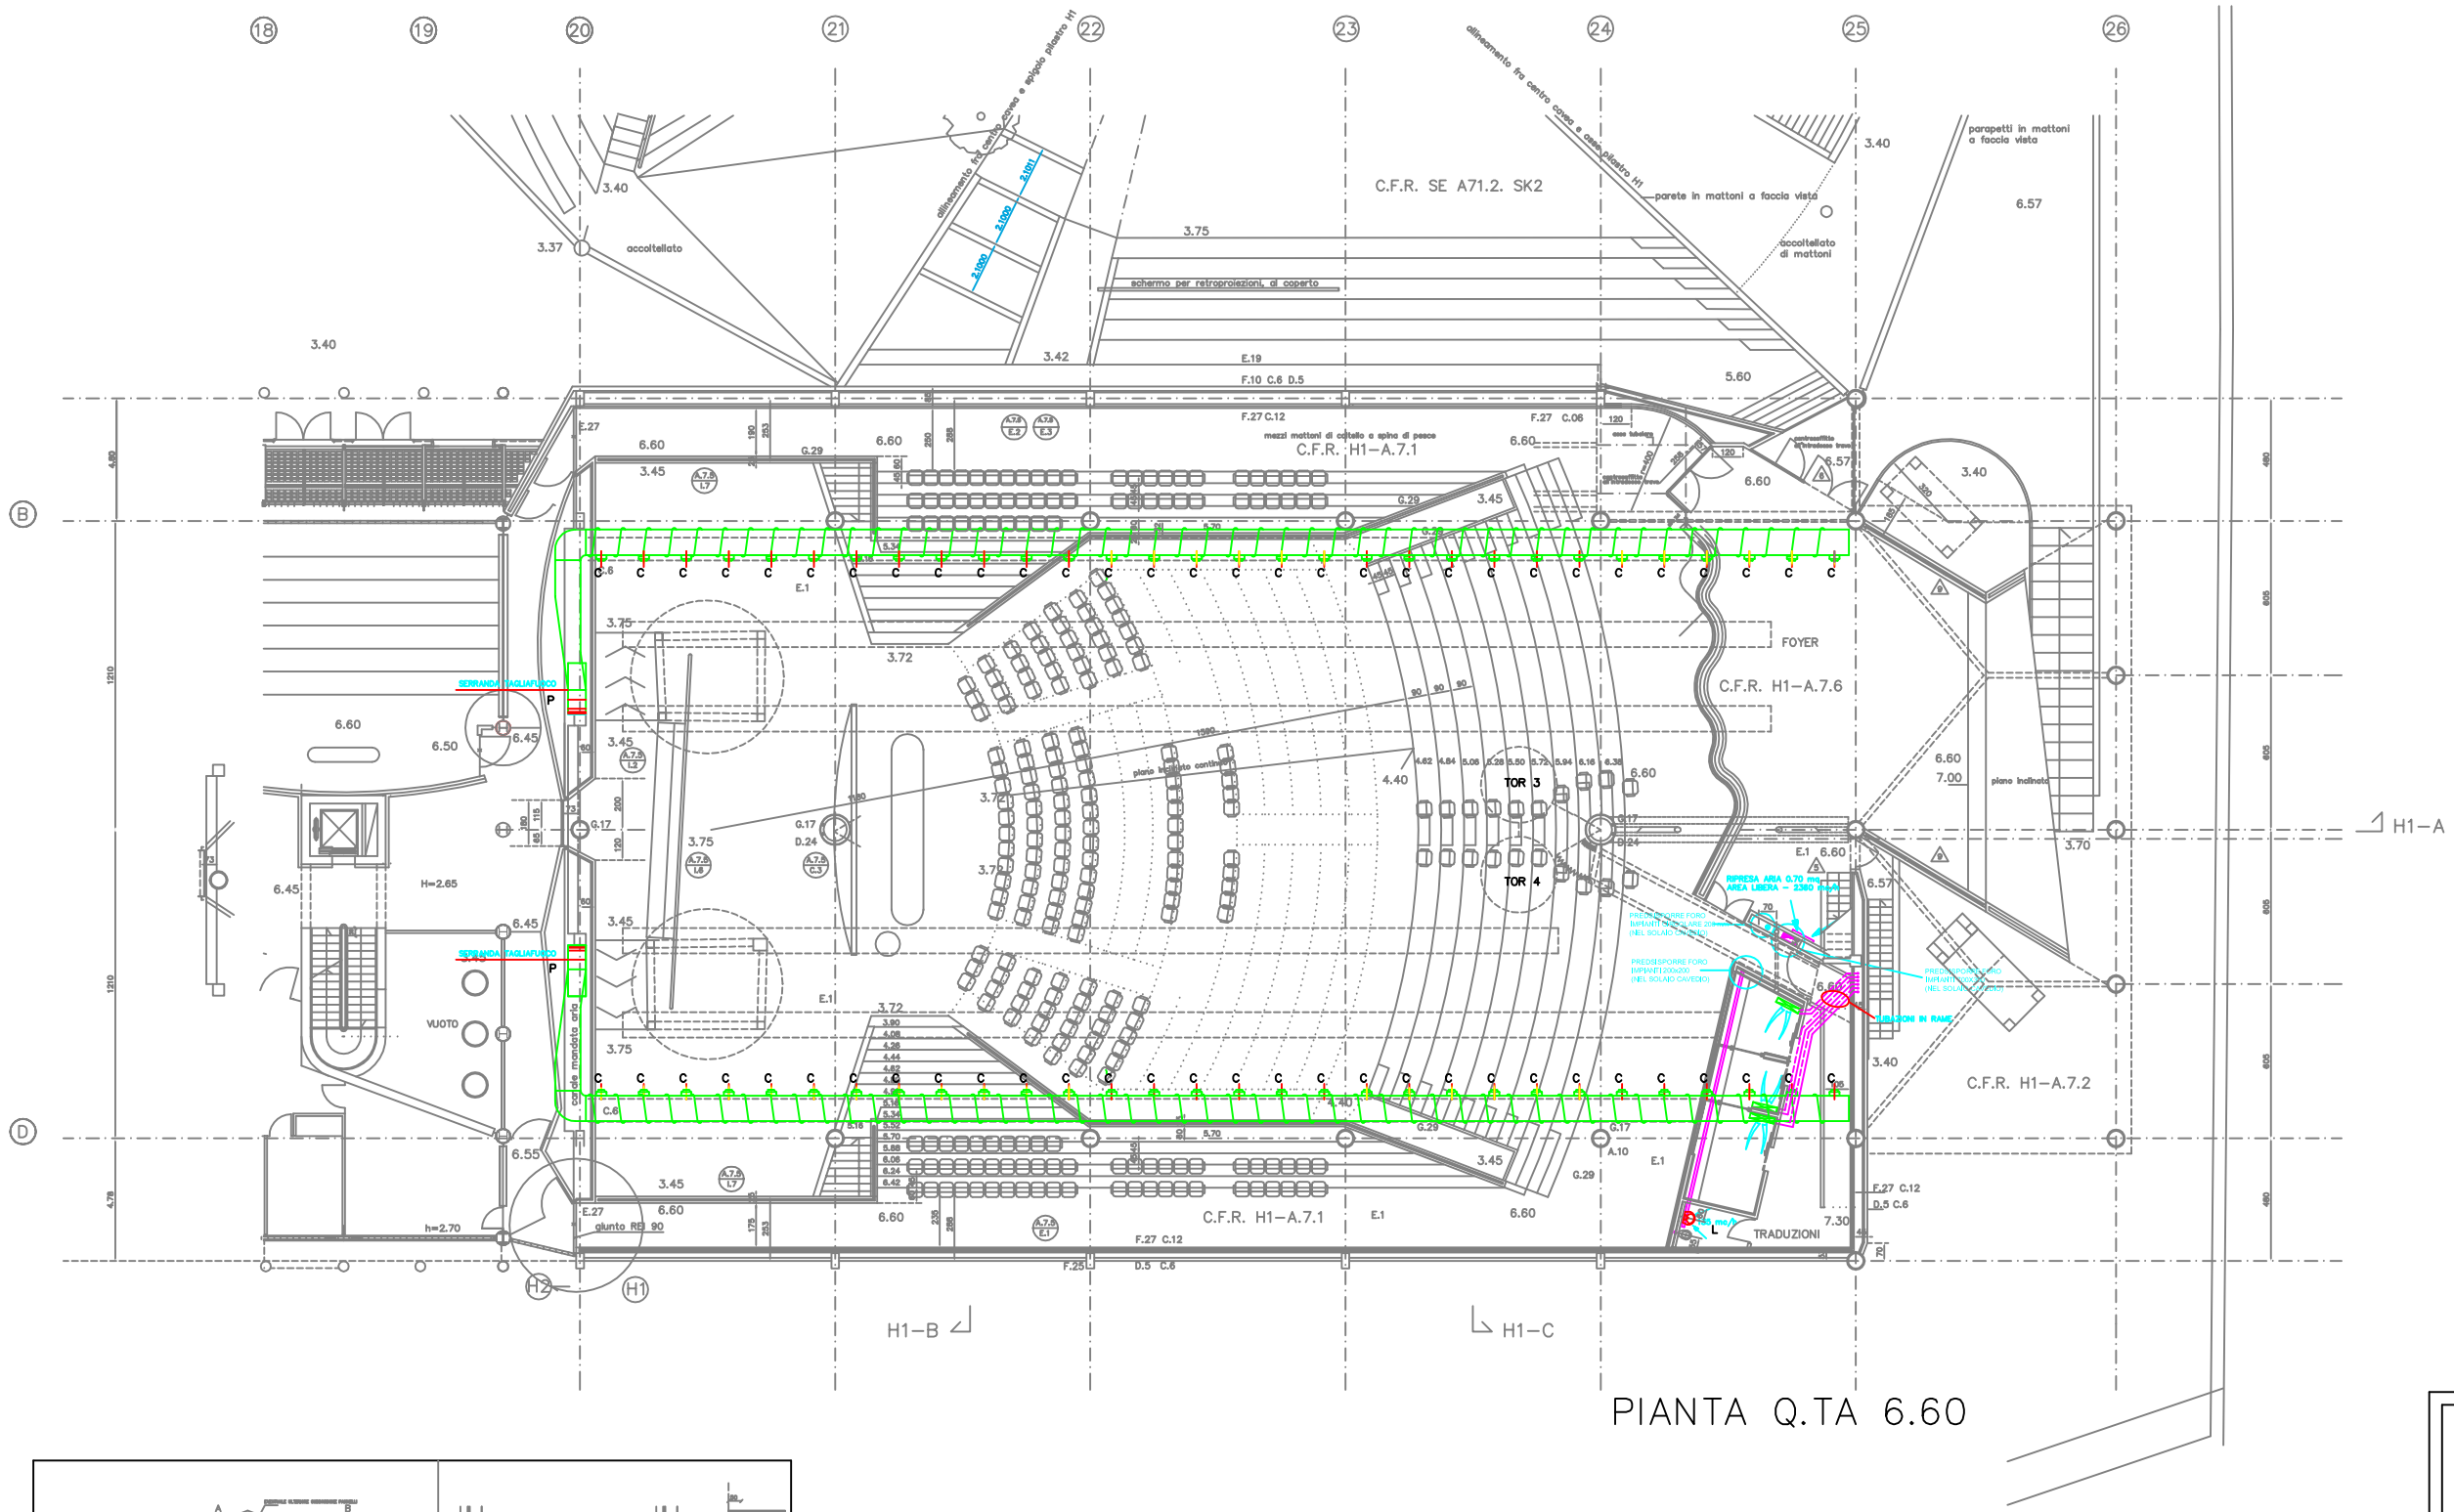

LEGENDA

L Valvola di ventilazione DN 125
P Serranda tagliafuoco 2000 x 700
TOR 3 Torrino estrazione aria 200 mc/h
TOR 4 Torrino estrazione aria 200 mc/h

PIANTA Q.TA 6.60

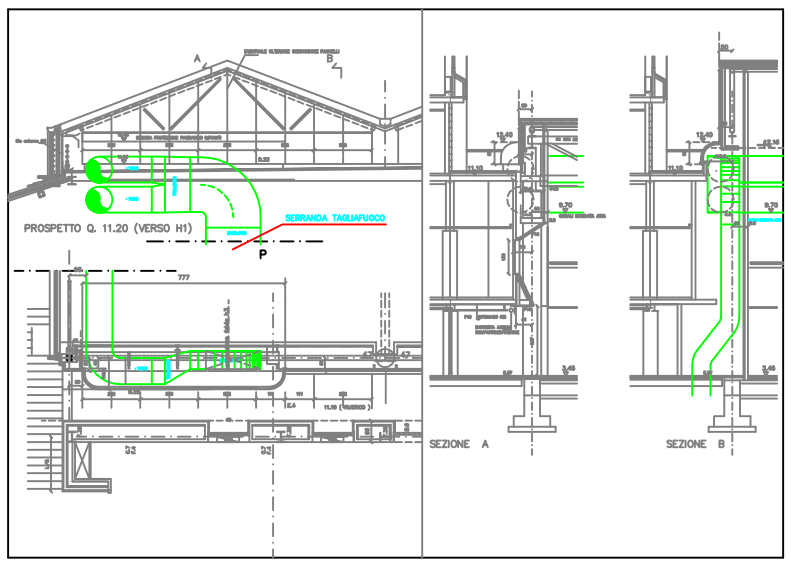

DETTAGLIO RACCORDO CANALI SPIROIDALI CON CANALI RETTANGOLARI

SEZIONE TRASVERSALE

FONDAZIONE IDIS

CITTA' DELLA SCIENZA – TERZO LOTTO

MODIFICHE PROPOSTE DALL'A.T.I. AL PROGETTO A BASE DI APPALTO

C	DETTAGLIO RACCORDO CANALI E SEZIONE TRASVERSALE	04/09/02	SD
B	AGGIORNAMENTO PLANIMETRIA E PASSO UGELLI DI MANDATA	30/07/02	SD
A	MODIFICA POSIZIONE PUNTO RIPRESA ARIA E UNITA' MOTOCONDENSANTI	18/03/02	SD
	VARIAZIONE	DATA	DISEGNATO

IMPRESA: A.T.I. ASTALDI s.p.a.
COELNA Impianti s.r.l.
POLITERMICA INDUSTRIALE s.p.a.

IMPIANTI TERMICI

DISTRIBUZIONE IMPIANTI PIANTA PIANO PRIMO

SCALA 1:100

DISEGNO NR. H1 I.T.2

DATA	DISEGNATO	CONTROLLATO	RIFERIMENTO CAD	RIFER. PR.
DATA	V.R./G.R.		X	.

IMPIANTI TECNOLOGICI: Ing. GIORGIO LANZILLO

VISTO DI APPROVAZIONE DEI PROGETTISTI ORIGINARI:

IL RESPONSABILE DEL SETTORE IL COORDINAMENTO