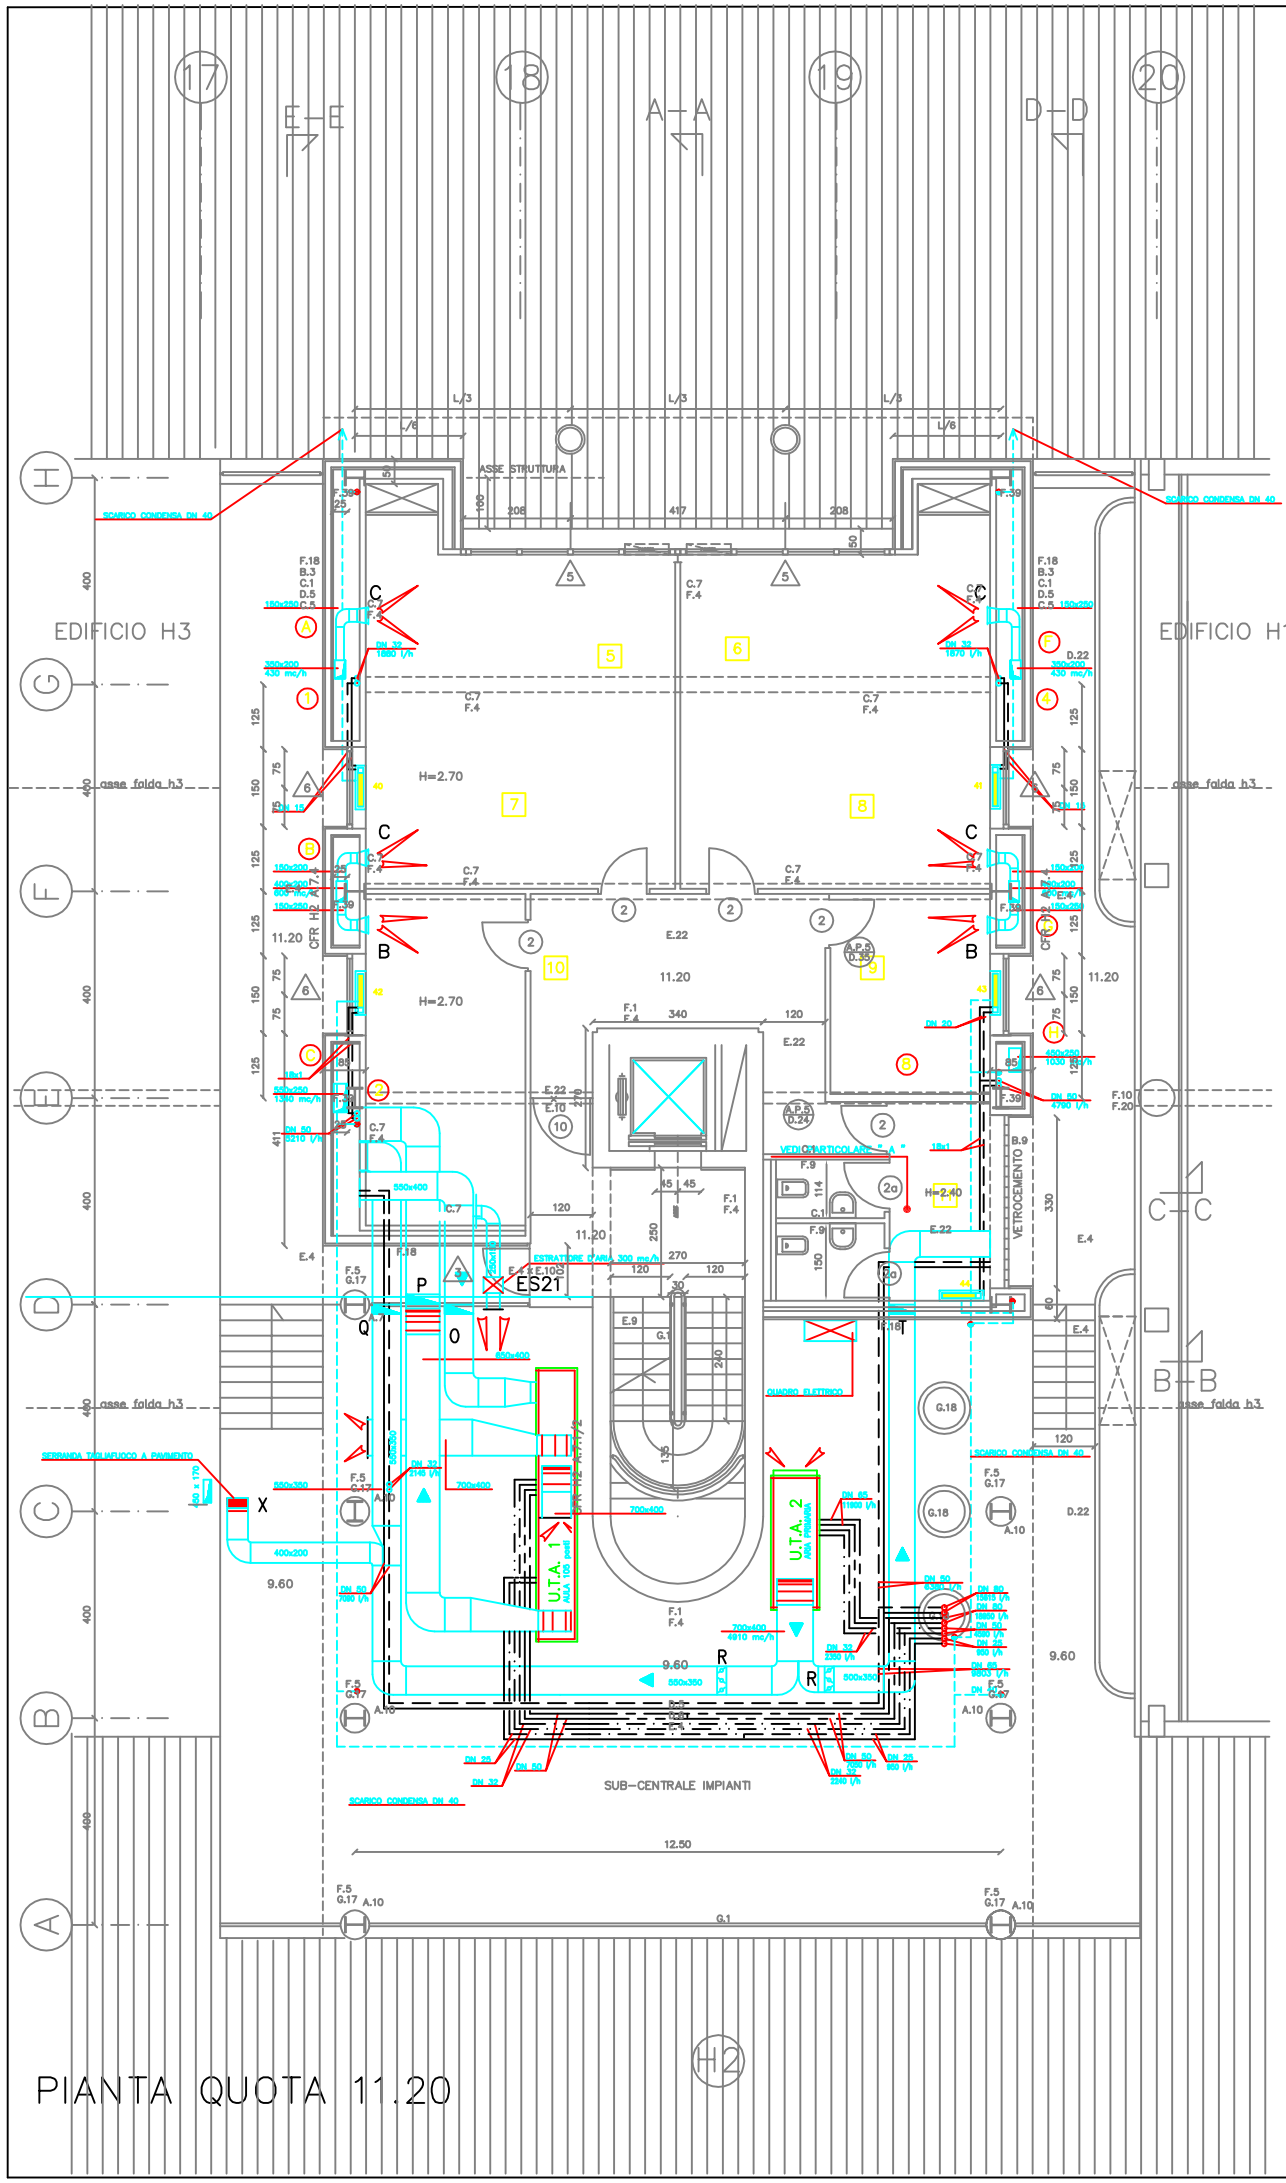

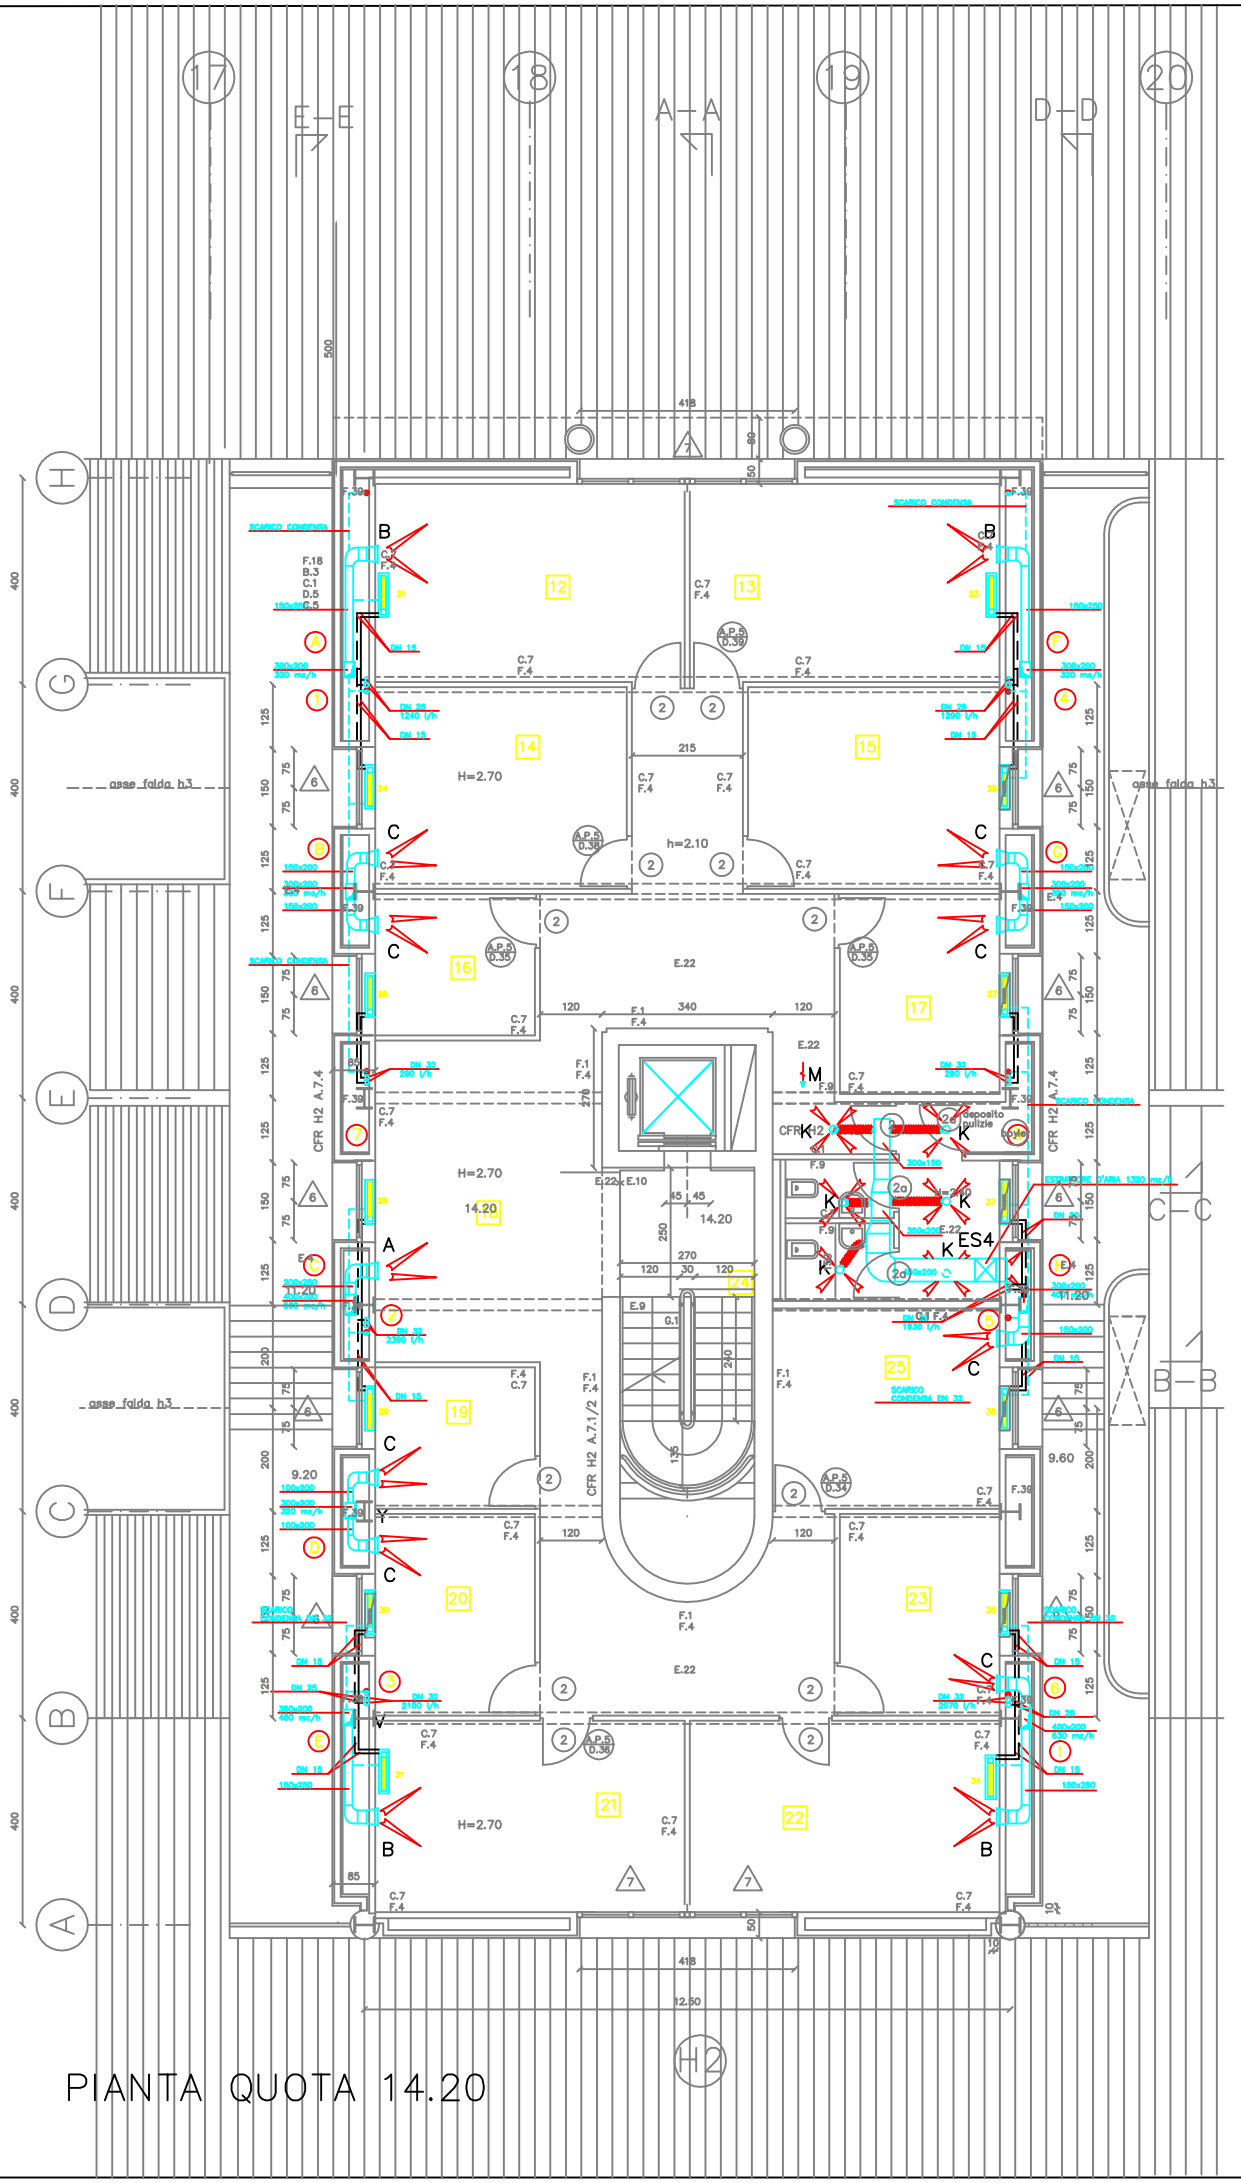

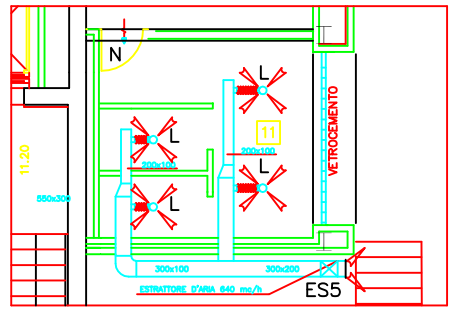

PARTICOLARE " A "

LEGENDA

A	Griglia di mandata 400 x 100
B	Griglia di mandata 200 x 100
C	Griglia di mandata 200 x 100
K	Valvola di vantilazione DN 150
R	Serranda di regolazione 500 x 460
O	Serranda tagliafuoco 550 x 400
P	Serranda tagliafuoco 650 x 400
Q	Serranda tagliafuoco 550 x 350
T	Serranda tagliafuoco 500 x 350
X	Serranda tagliafuoco 400 x 200
ES 21	Estrattore d'aria 300 mc/h
ES 5	Estrattore d'aria 640 mc/h

LEGENDA

- MONTANTE
- MONTANTE SCARICO CONDENSA
- FANCOIL VERTICALE
- NUMERO IDENTIFICAZIONE FANCOIL
- IDENTIFICAZIONE MONTANTE CANALIZZAZIONI
- IDENTIFICAZIONE MONTANTE TUBAZIONI
- NUMERO IDENTIFICAZIONE AMBIENTE
- TUBAZIONE CIRCUITO FANCOIL
- TUBAZIONE CIRCUITO FREDDO UTA
- TUBAZIONE CIRCUITO CALDO UTA
- TUBAZIONE CIRCUITO POSTRISCALDAMENTO UTA

FONDAZIONE IDIS

CITTA' DELLA SCIENZA – TERZO LOTTO

MODIFICHE PROPOSTE DALL'A.T.I. AL PROGETTO A BASE DI APPALTO

A	AGGIORNAMENTO PLANIMETRIA E PERCORSO CANALIZZAZIONI		13/09/02	SD
	VARIAZIONE		DATA	DISEGNATO

IMPRESA: A.T.I. ASTALDI s.p.a.
COELNA Impianti s.r.l.
POLITERMICA INDUSTRIALE s.p.a.

IMPIANTI TERMICI

DISTRIBUZIONE IMPIANTI A Q + 11,20 E + 14,20

SCALA 1:50

DISEGNO NR. H2 I.T. 5

DATA	DISEGNATO V.R./G.R.	CONTROLLATO	RIFERIMENTO CAD X	RIFER. PR. .

IMPIANTI TECNOLOGICI: Ing. GIORGIO LANZILLO

VISTO DI APPROVAZIONE DEI PROGETTISTI ORIGINARI:

IL RESPONSABILE DEL SETTORE IL COORDINAMENTO