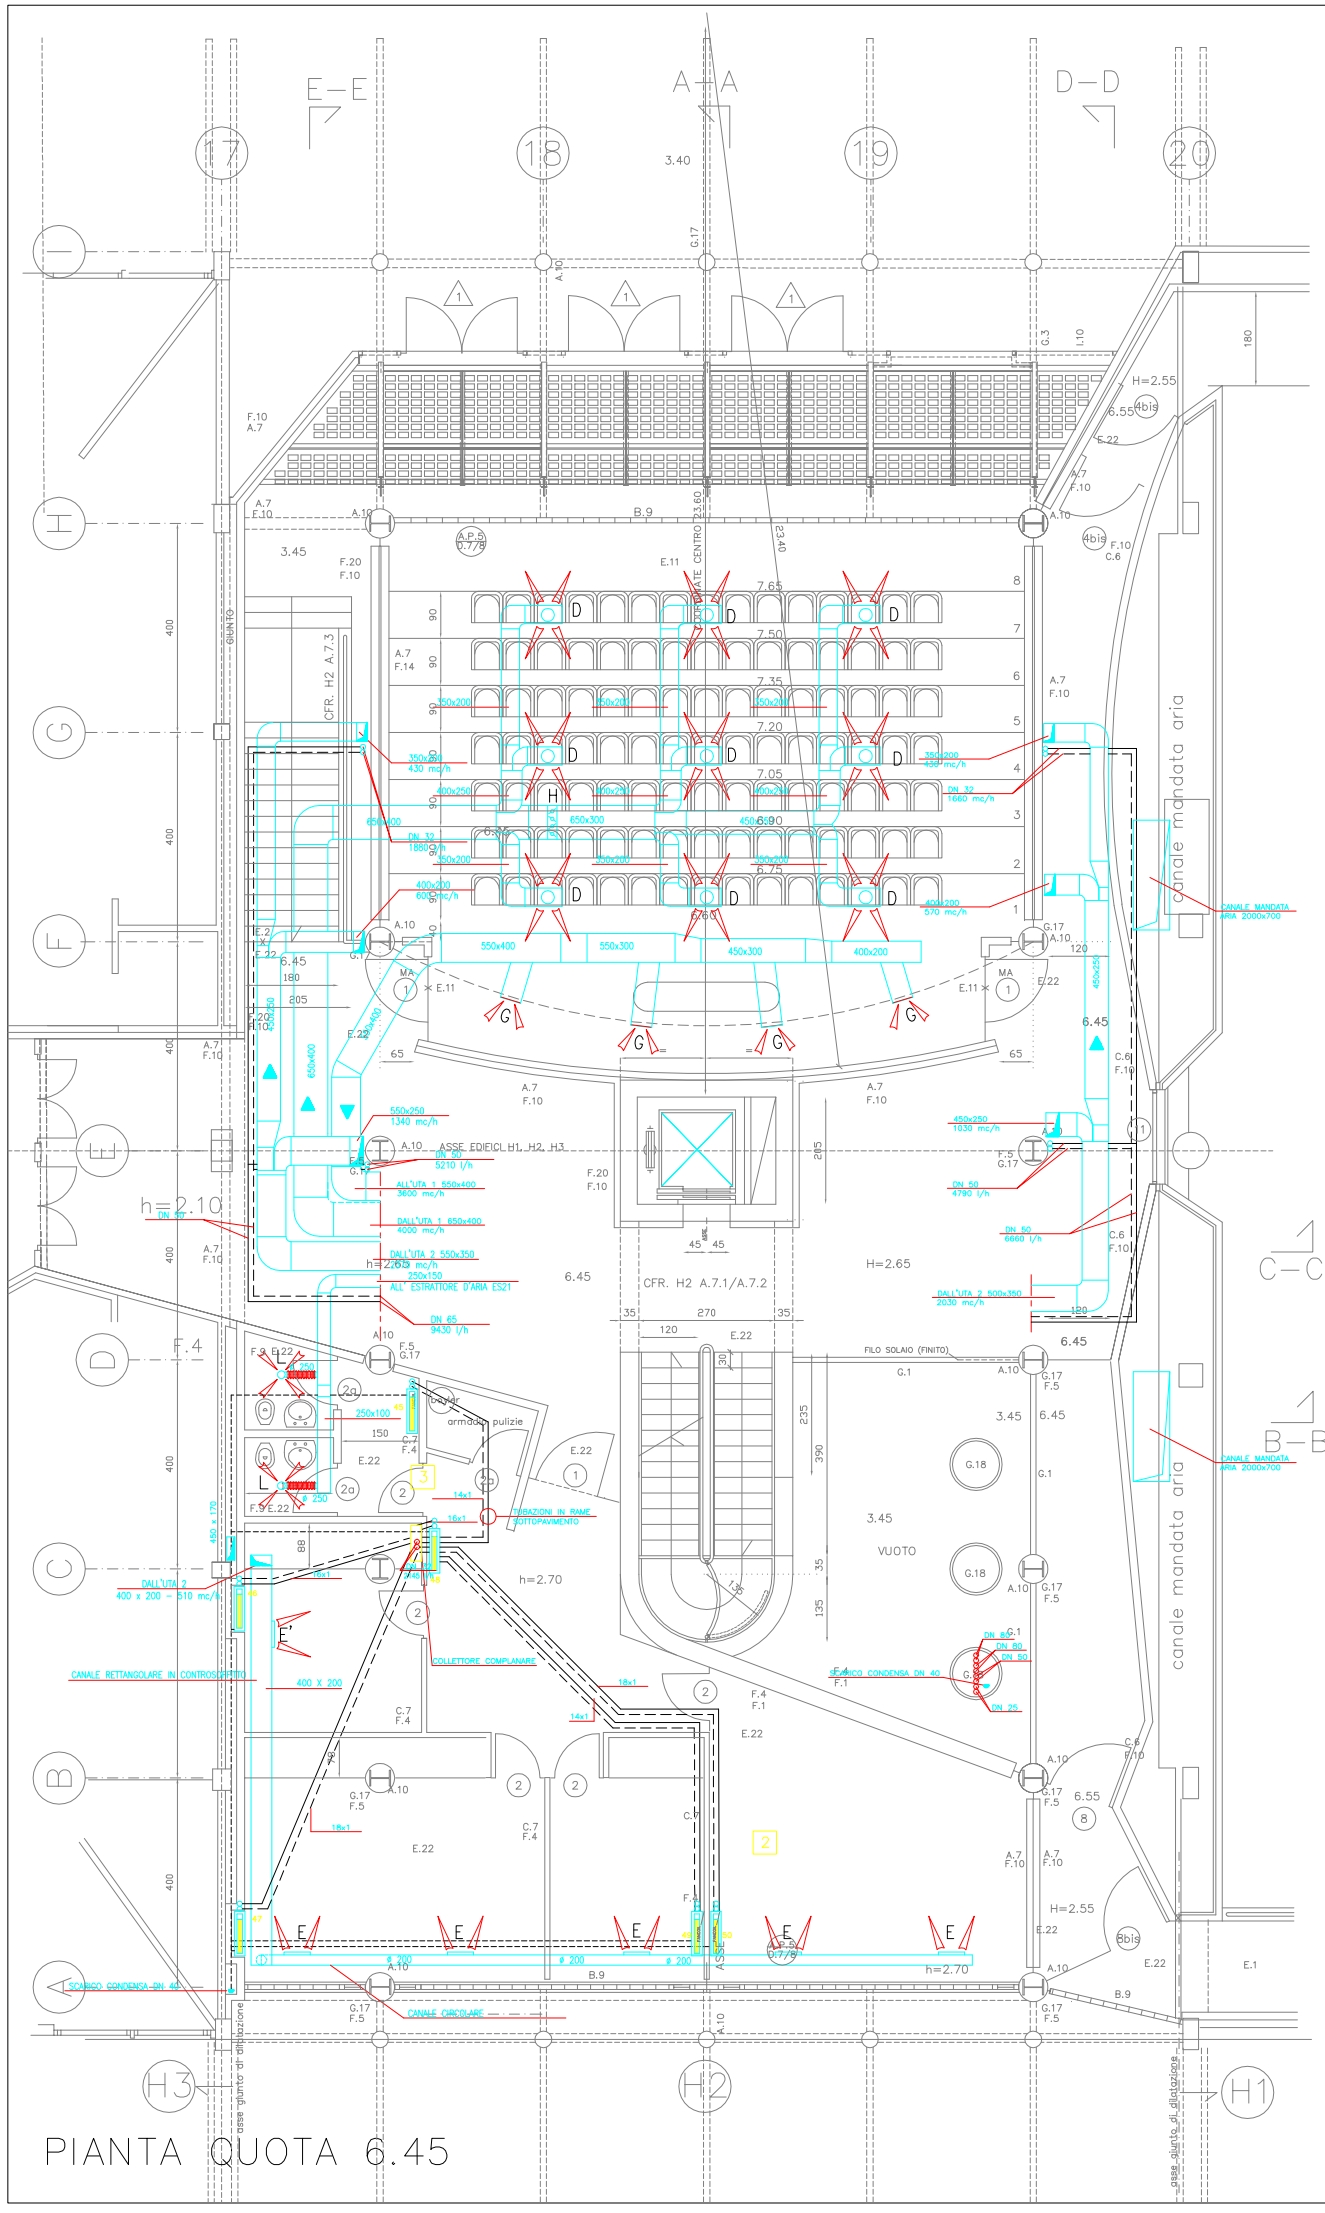

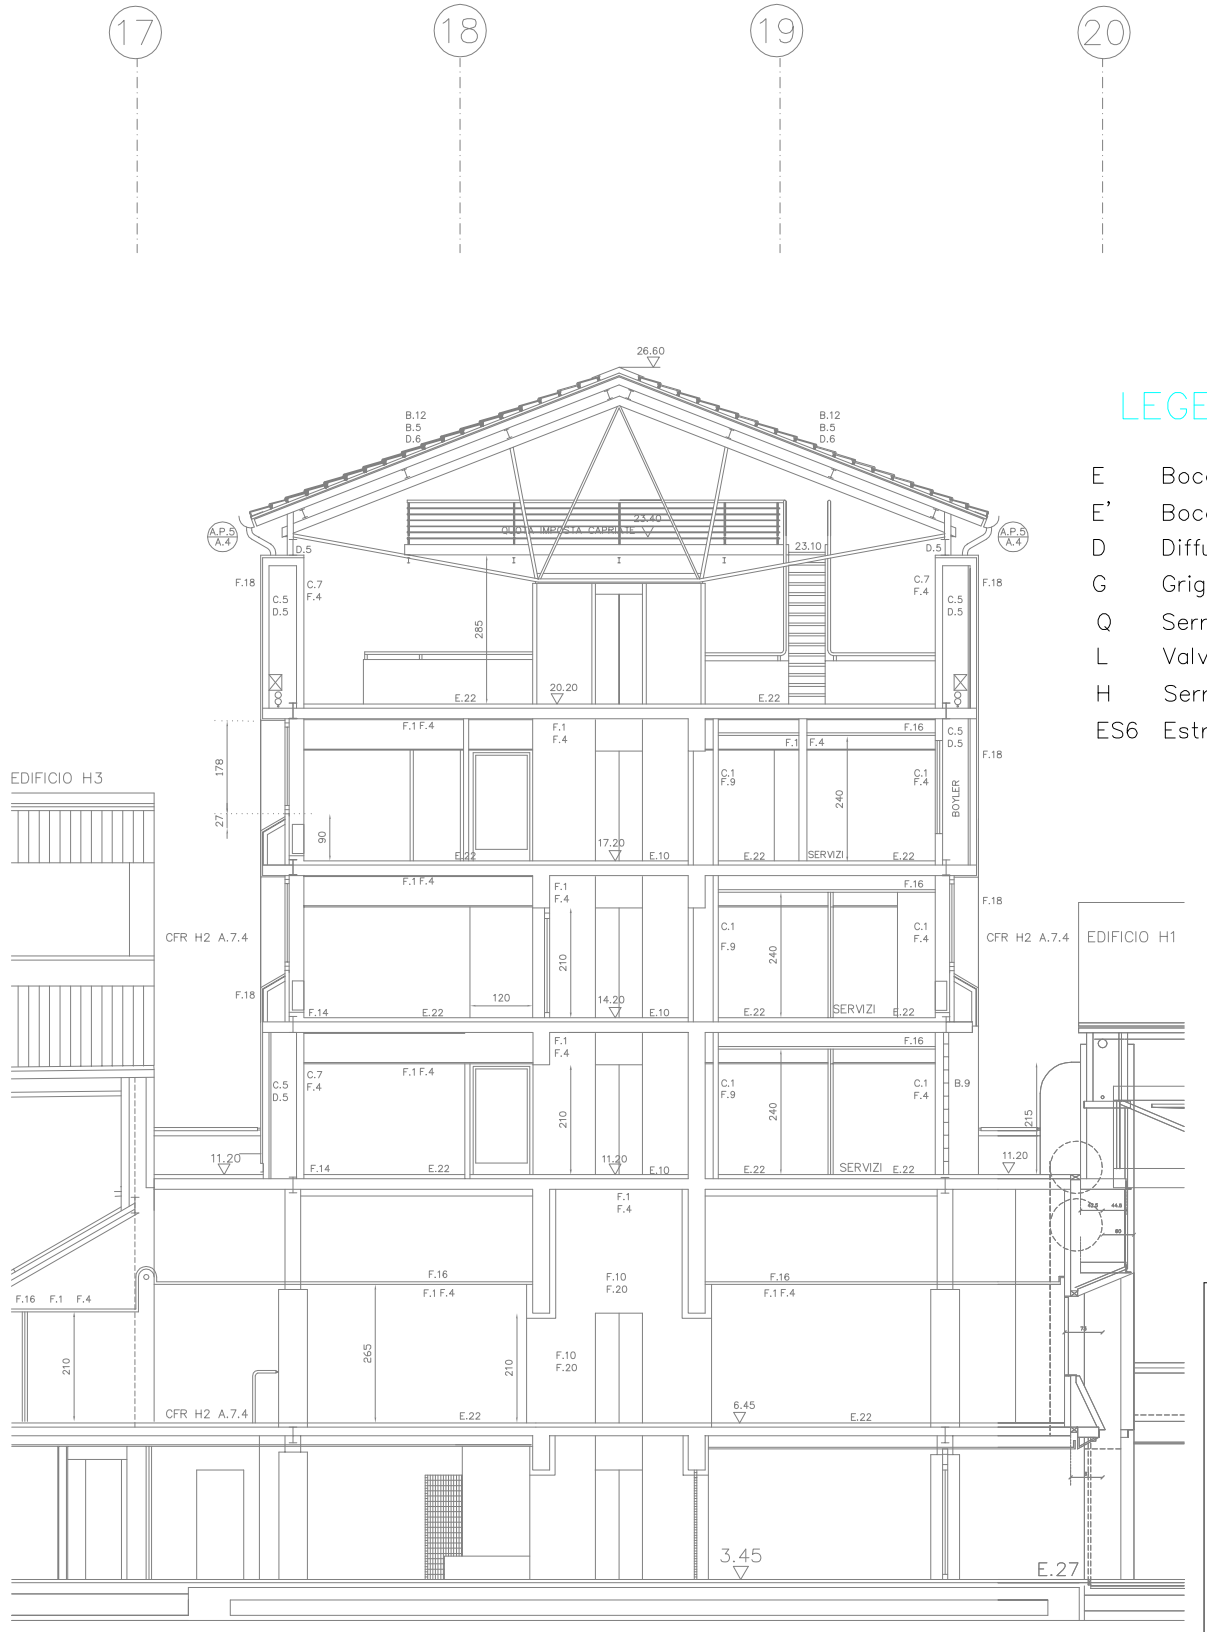

LEGENDA

E	Bocchetta di mandata dell'aria 425 x 75
E'	Bocchetta di mandata dell'aria 200 x 100
D	Diffusore di mandata a flusso regolabile Ø 315
G	Griglia di ripresa 600 x 300
Q	Serranda tagliafuoco 600 x 300
L	Valvola di aspirazione DN 125
H	Serranda di regolazione 600 x 310
ES6	Estrattore 950 mc/h – 80 Pa

FONDAZIONE IDIS

CITTA' DELLA SCIENZA – TERZO LOTTO

MODIFICHE PROPOSTE DALL'A.T.I. AL PROGETTO A BASE DI APPALTO

B	PERCORSO CANALIZZAZIONI MANDATA E RIPRESA ARIA NELL'AULA DA 105 POSTI	27/09/02	SD
A	AGGIORNAMENTO PLANIMETRIA E PERCORSO RETI IMPIANTISTICHE	10/09/02	SD
	VARIAZIONE	DATA	DISEGNATO

IMPRESA: A.T.I. ASTALDI s.p.a.
COELNA Impianti s.r.l.
POLITERMICA INDUSTRIALE s.p.a.

IMPIANTI TERMICI
DISTRIBUZIONE IMPIANTI A Q + 6,45

SCALA 1:50

DISEGNO NR. H2 I.T. 4

DATA	DISEGNATO	CONTROLLATO	RIFERIMENTO CAD	RIFER. PR.
	V.R./G.R.		X	.

IMPIANTI TECNOLOGICI: ing. GIORGIO LANZILLO

VISTO DI APPROVAZIONE DEI PROGETTISTI ORIGINARI:

IL RESPONSABILE DEL SETTORE — IL COORDINAMENTO